




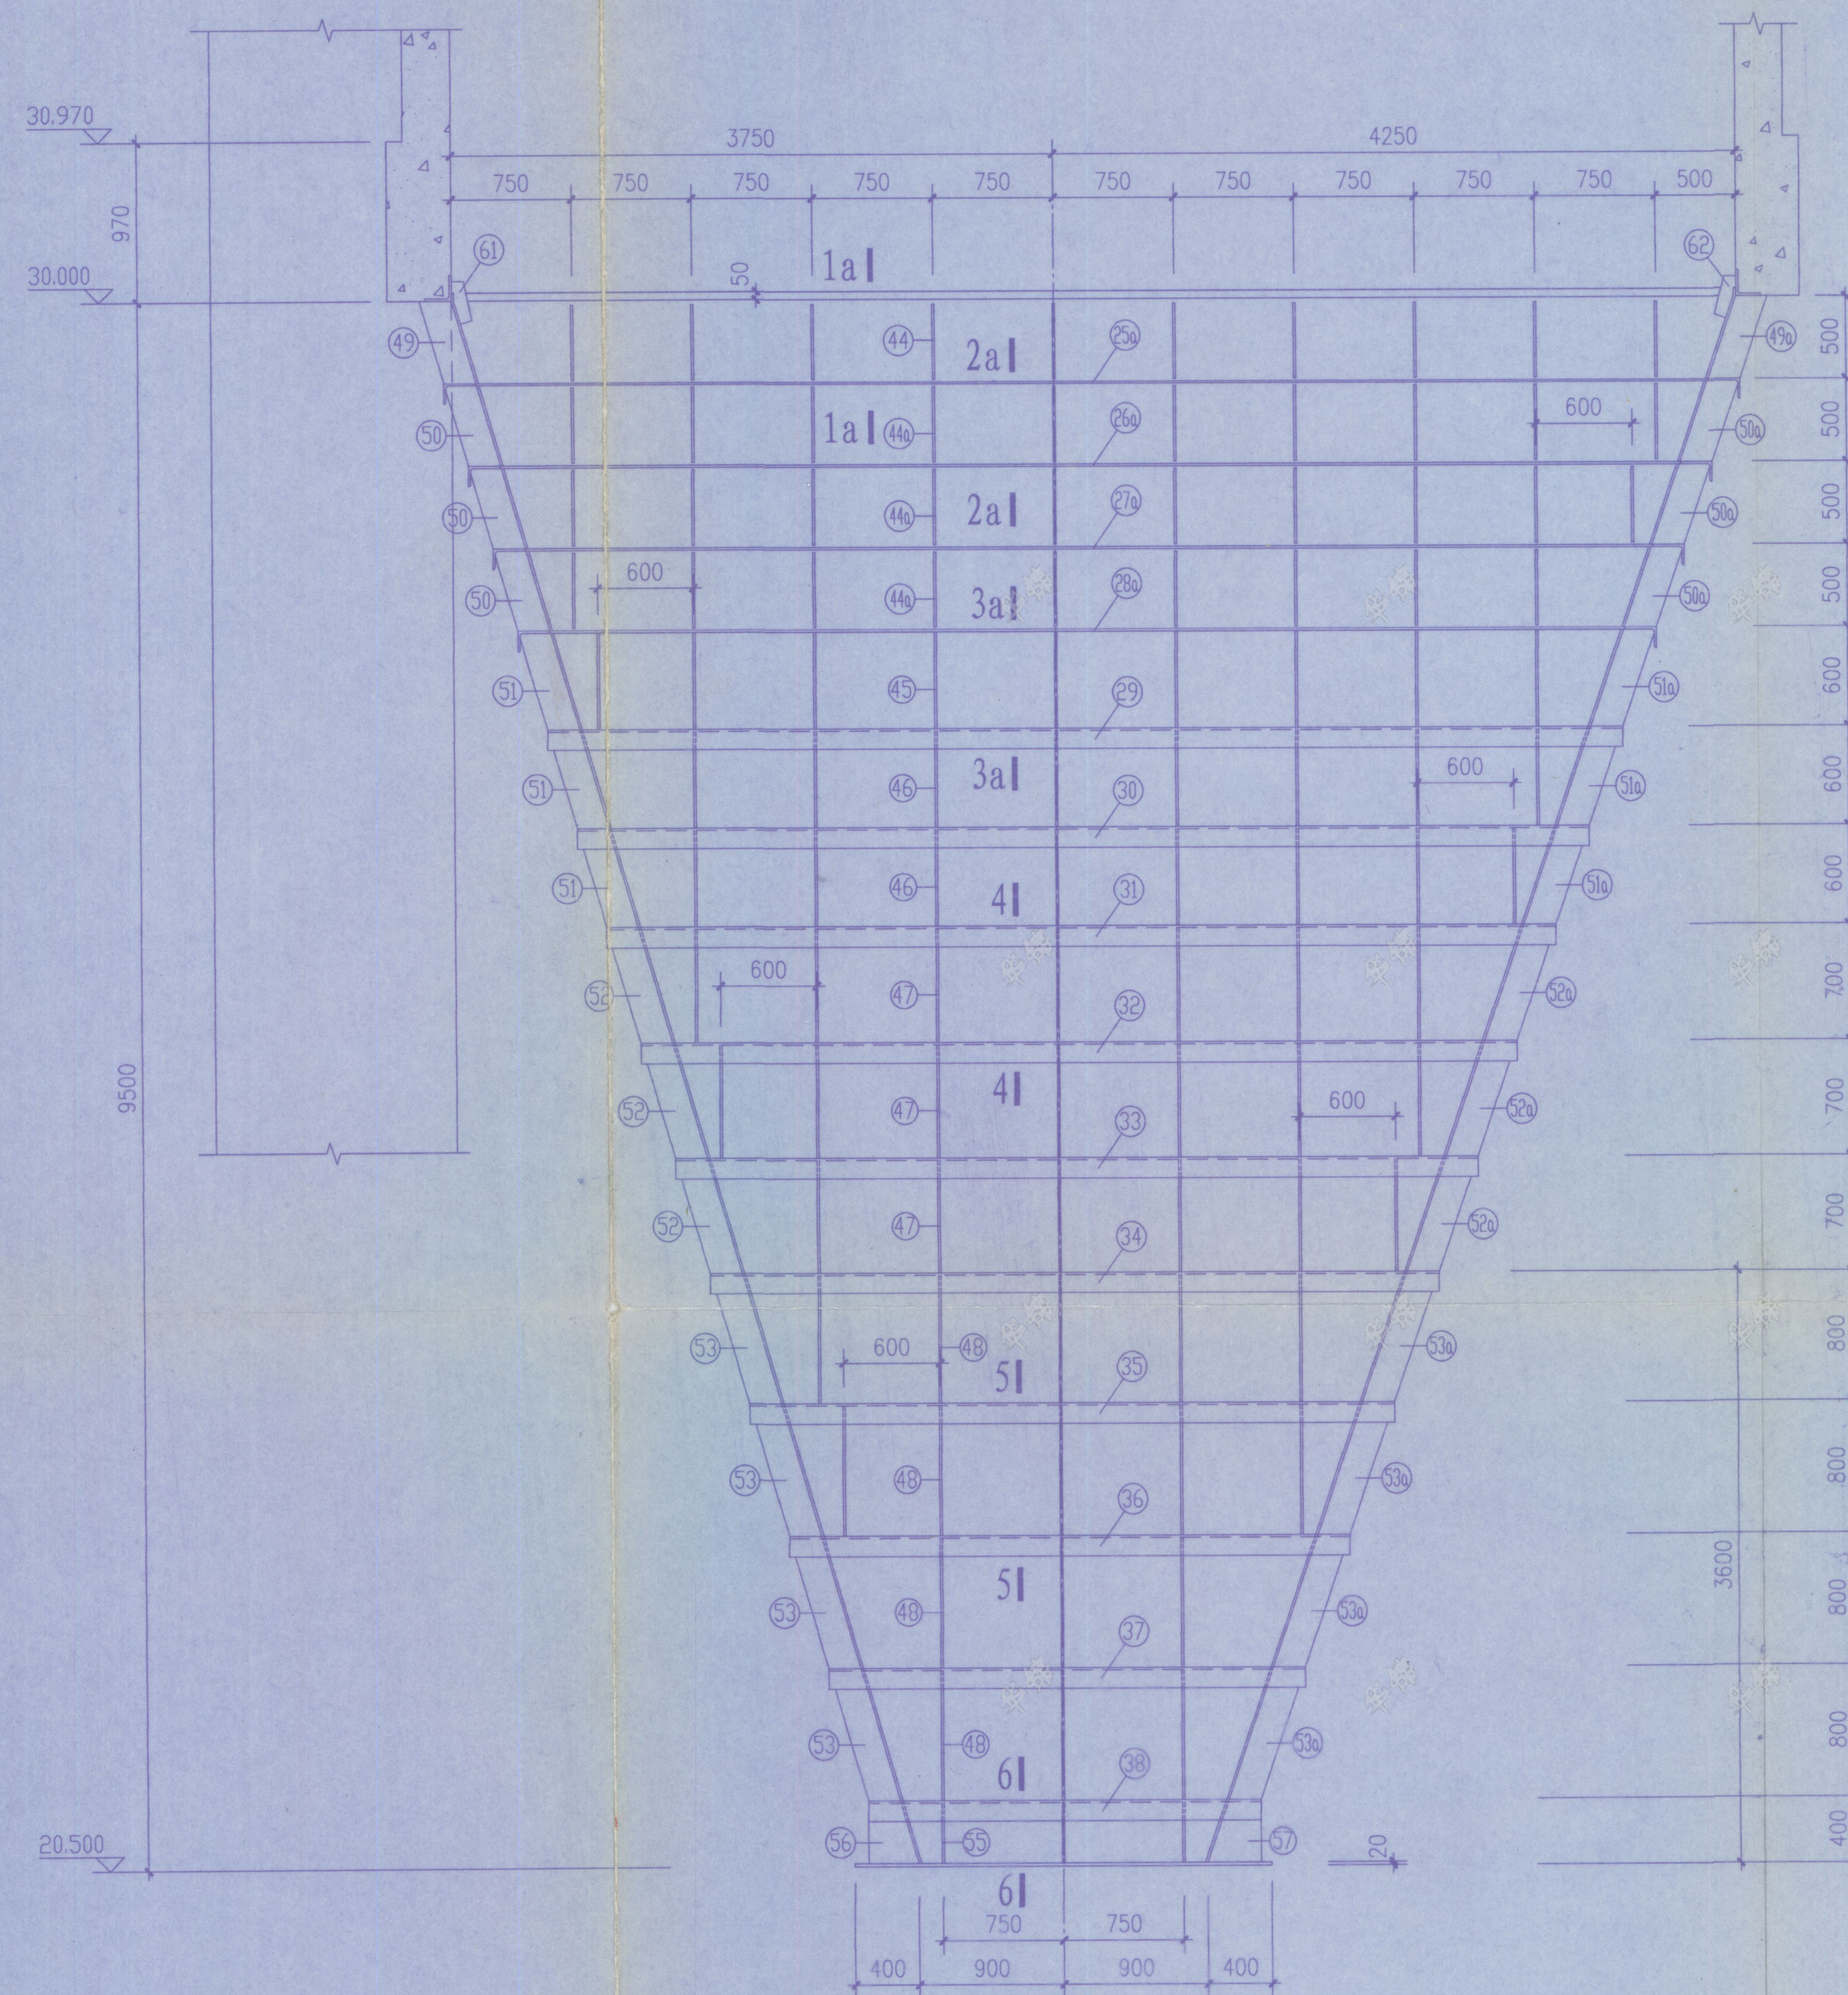


C-C

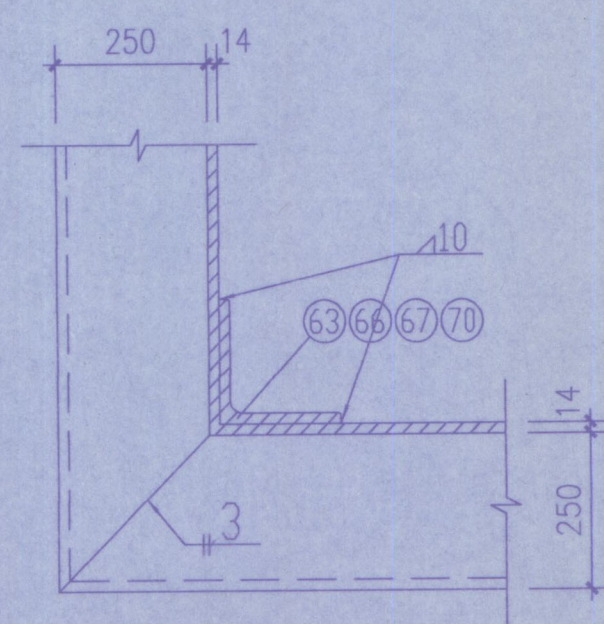


①

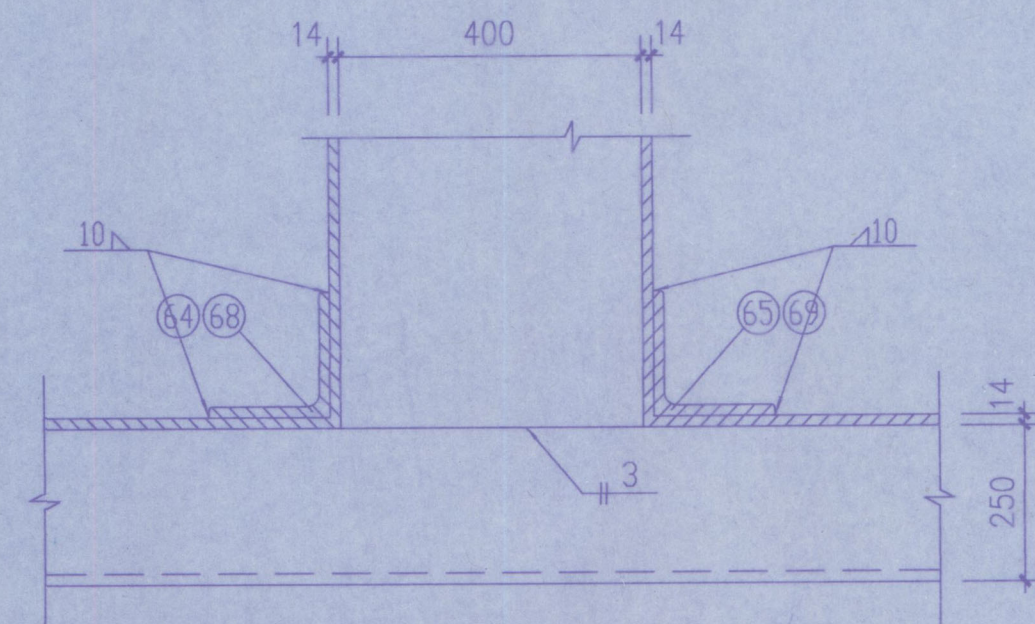


②

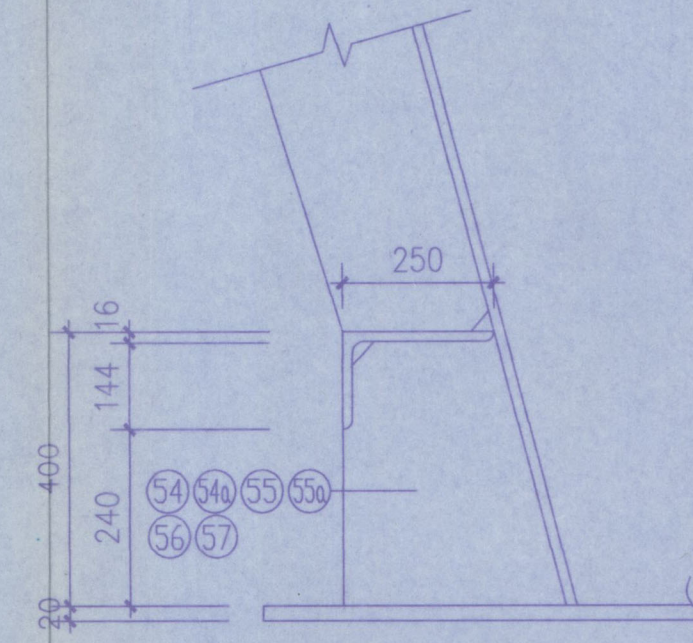


6-6

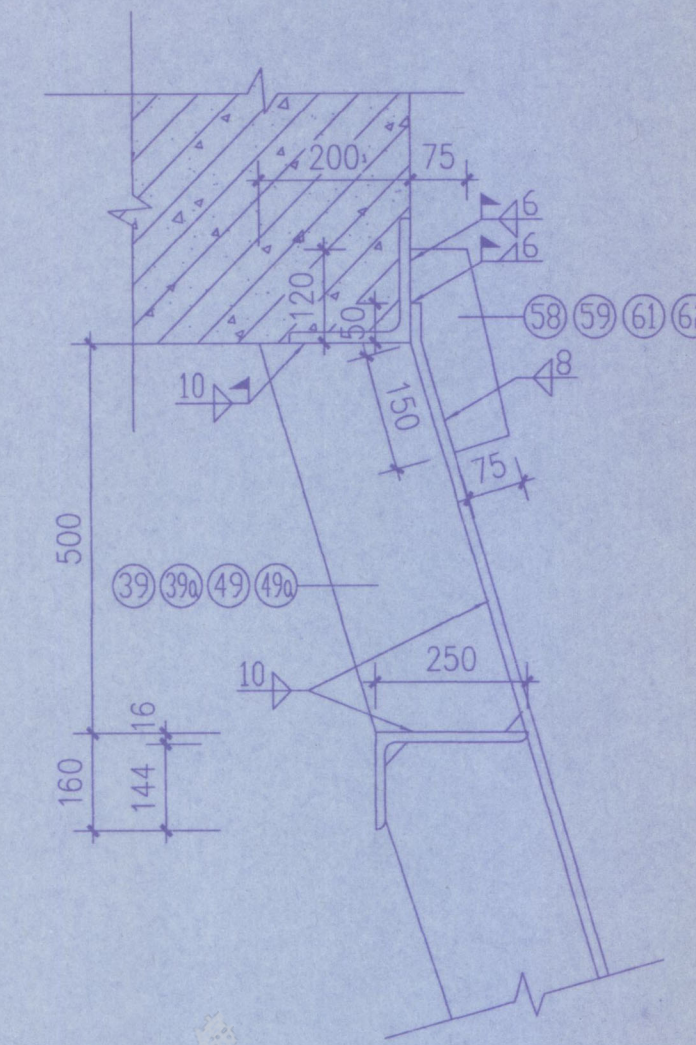


1-1

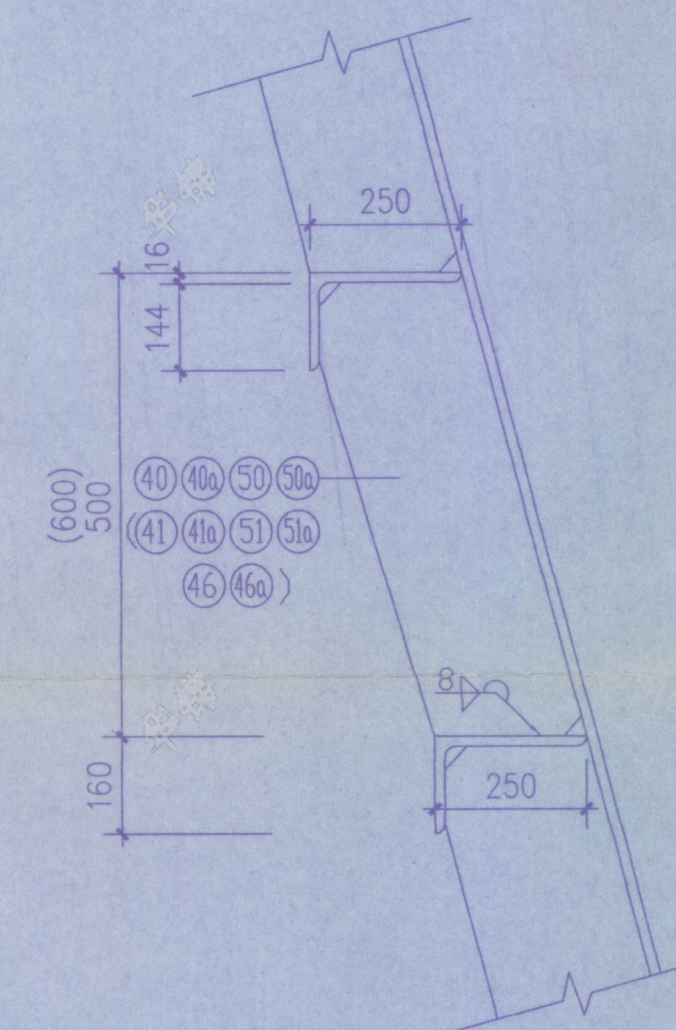


2-2
(3-3)

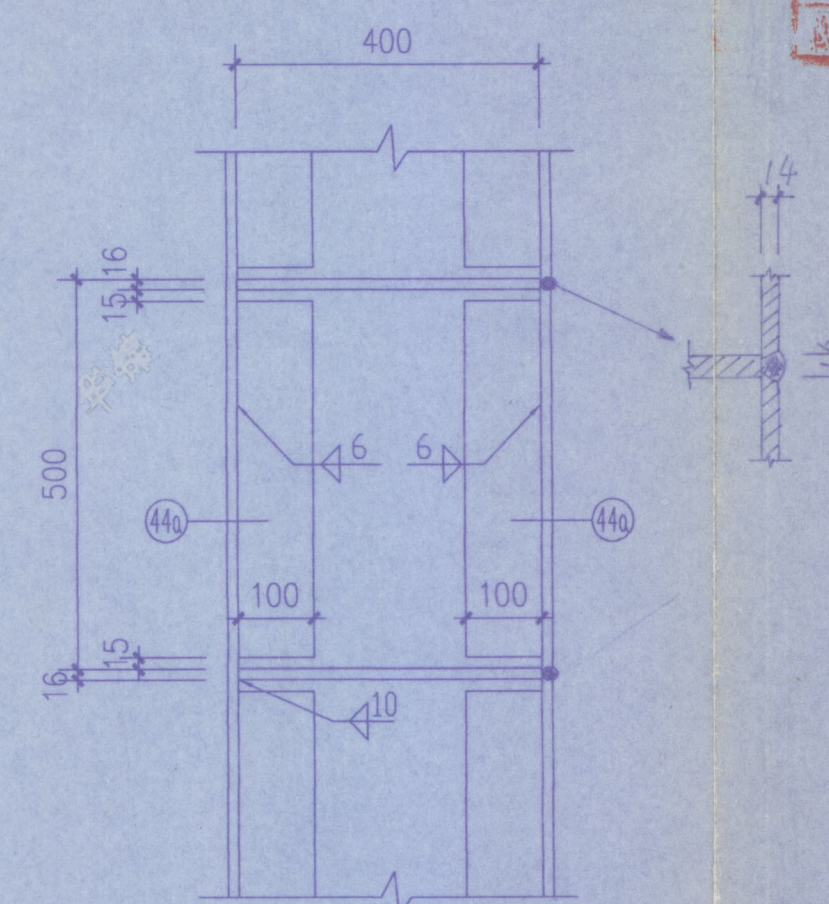


2a-2a

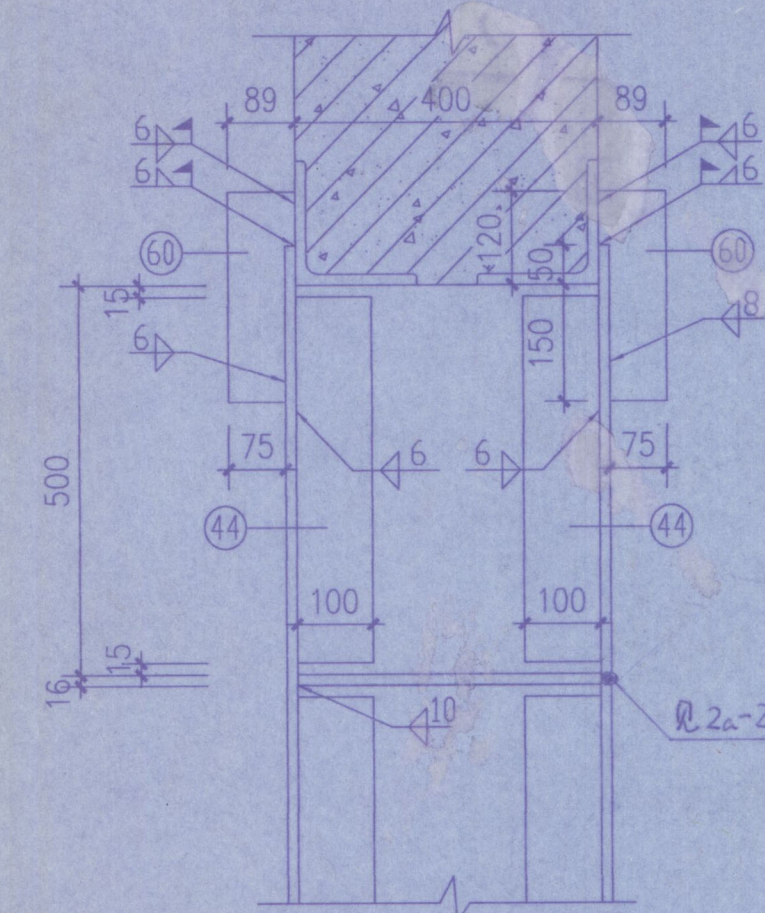

1a-1a

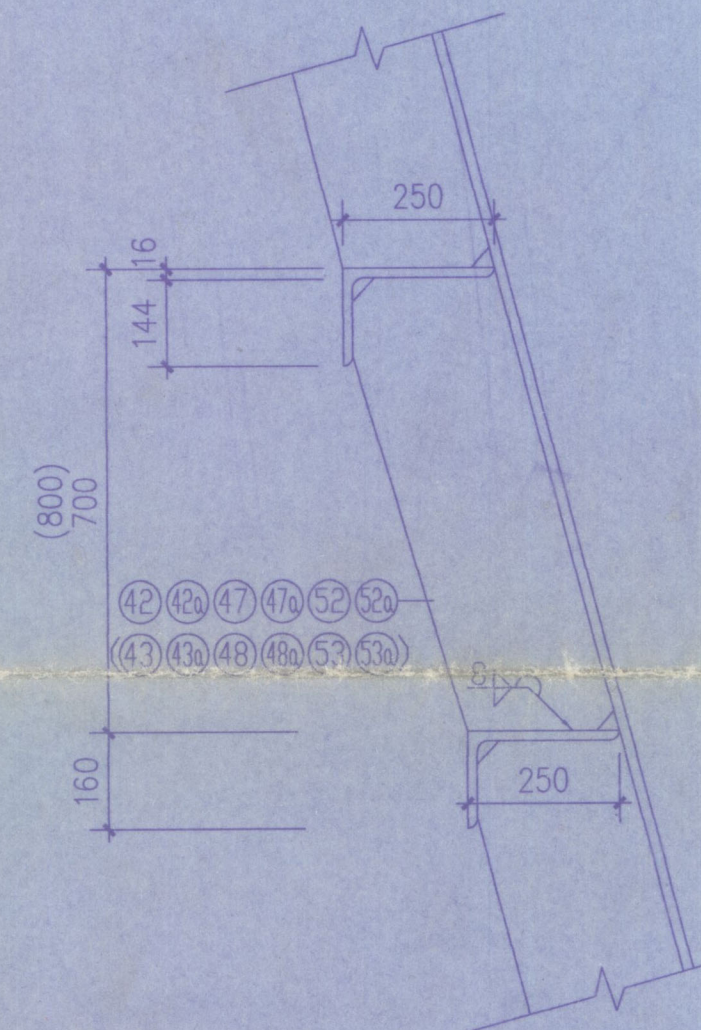

4-4
(5-5)

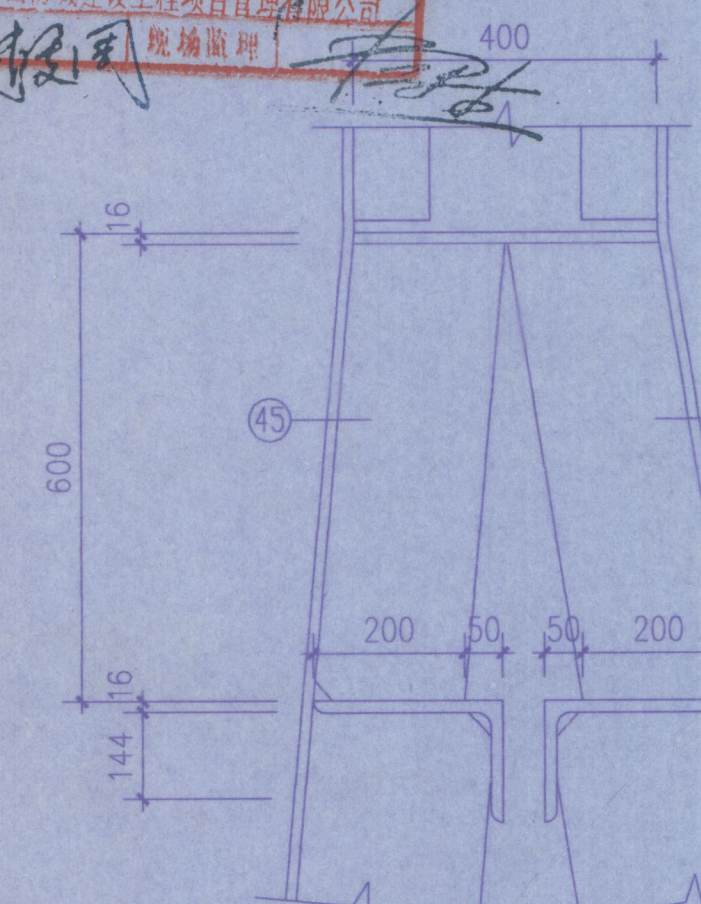

3a-3a

竣工图	
编制人	审核人
设计人	校对
日期	日期

中国联合工程公司
浙江省建设厅监制

				中国联合工程公司			
				辽宁华锦化工集团乙腈改扩建工程配套供热项目 主厂房			
				工程计 证书编号		A133000033	
				设计阶段		施工图	
				比 例			
燃料仓洋图三							
设计负责人				共 张			
专 业 签 字 日 期				第 张			
会 签 栏				图 号 N253Z-G0201-50			
项 目 设 计							
审 定							
审 核							
校 对							
设计人							
设计日期							
制图人							
制图日期							