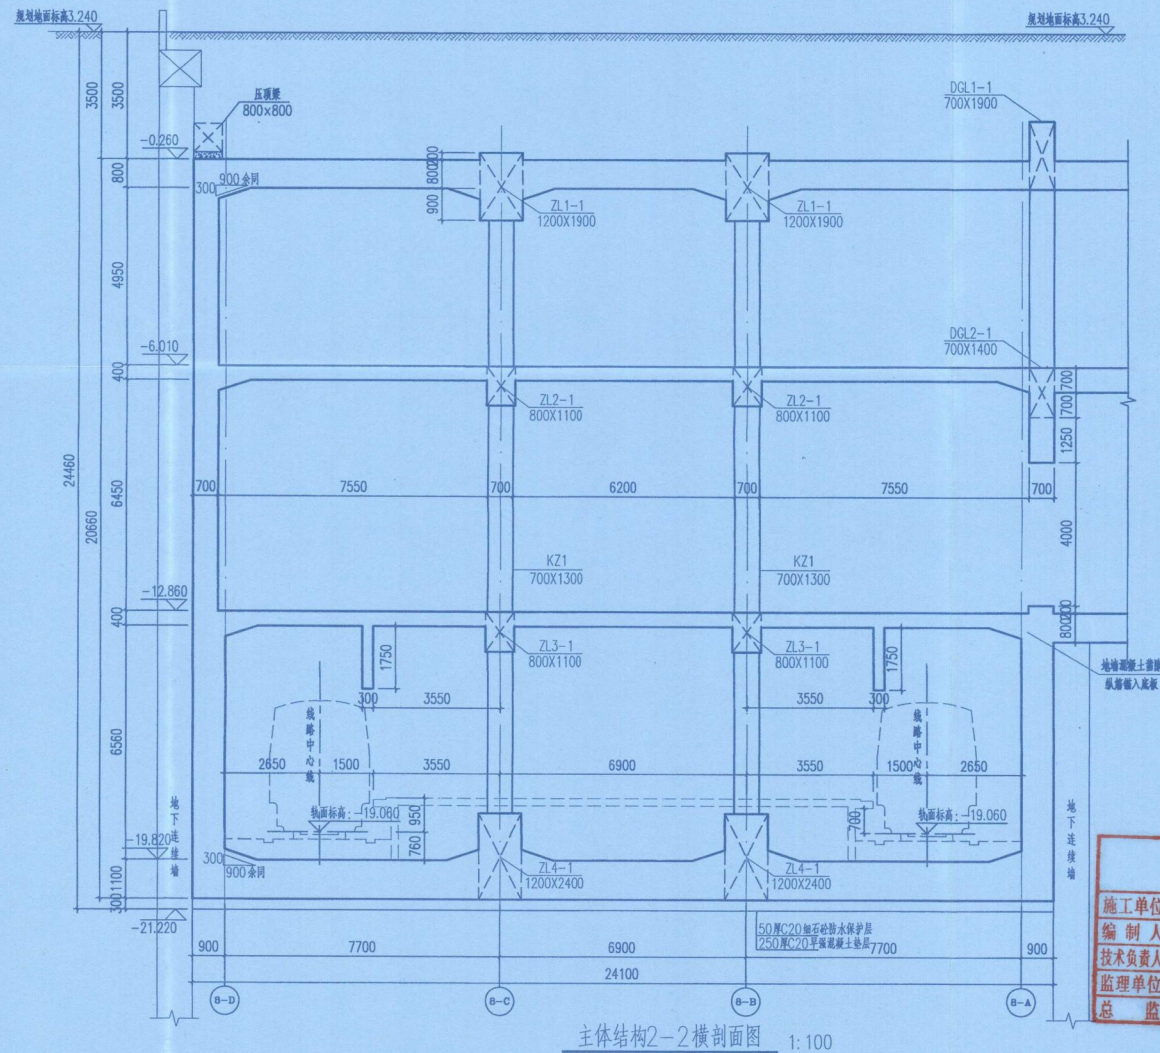


[illegible]

主体结构2-2横剖面图 1:100

说明:

- 1、本图尺寸除里程、标高以米计外,其余均以毫米为单位,标高为绝对标高(1985国家高程基准)。

竣工图

施工单位	中铁十五局集团有限公司		
编制人	李锦东	审核人	郭坤地
技术负责人	李锦东	编制日期	2014.9.1
监理单位	中咨工程管理咨询有限公司		
总监	李锦东	现场监理	陈阳

施工图设计文件审查专用章	单位: 武汉铁四院工程咨询有限公司	机构类别: 市政基础设施工程-类(道路、桥梁、城市轨道交通工程)	业务范围: 苏州市轨道交通8号线工程施工图审查	编号: 17021
--------------	-------------------	----------------------------------	-------------------------	-----------

1. 本图设计工程图设计图专用

档号	序号

工程名称		苏州市轨道交通8号线				车斜路站		广州地铁设计研究院股份有限公司			
设计		周警	周警	审定	郑石	郑石	图名	主体结构2-2横剖面图		业务号	SJ-2017-186
系统审定	核 核	华志刚	徐文利	项目负责人	常升东	常升东	图 名			阶 段	施工图设计
总体审定	专业负责人	卢嘉胜	卢嘉胜	审 核	杜江海	杜江海	图号/电子文档:	8HX-S-823-JG-02-015		日 期	2021.03