


深度 (m)	土质描述
0.00	① 素填土
1.50 (2.15)	② 素填土
5.00 (-1.35)	③ 粉质黏土
6.60 (-2.95)	④ 粉质黏土
10.60 (-6.95)	⑤ 粉质黏土
14.50 (-10.85)	⑥ 粉质黏土
17.30 (-13.65)	⑦ 粉质黏土
20.30 (-16.65)	⑧ 粉质黏土
27.80 (-24.15)	⑨ 粉质黏土
36.00 (-32.35)	⑩ 粉质黏土

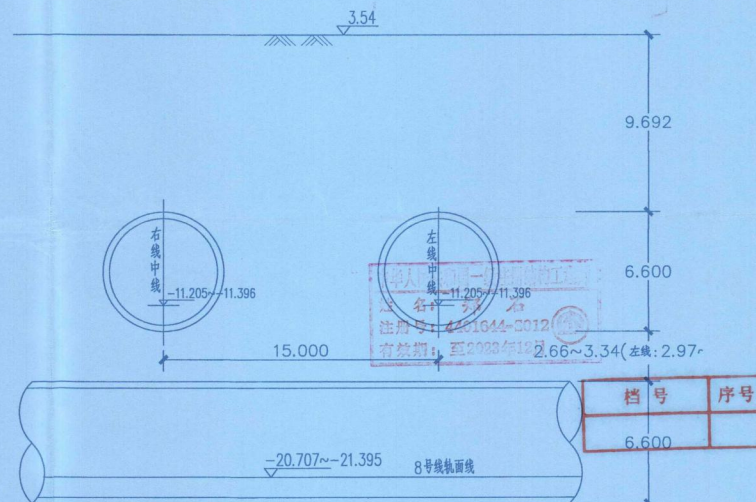

YDK28+393.090~YDK28+431.843
ZDK28+409.804~ZDK28+447.067

竣工图	
施工单位	中铁十五局集团有限公司
编制人	郝绍录 审核人 郭世业
技术负责人 李平	编制日期 2020.5.15
监理单位 中咨工程管理咨询有限公司	
总 监 张子	现场监理 张子

工 程 名 称		苏州市轨道交通8号线工程 中塘公园 车站路区间					广州地铁设计研究院股份有限公司			
设 计		余海洋	余海洋	审 定	郑石	郑石	图 名	6号线中塘公园站 南施街站盾构区间 与隧道关系及处理措施图	业务号	SJ-2017-186
系统审定	校 核	姚文康	姚文康	项目负责人	常升 朱奕帆	朱奕帆	名		阶 段	施工图设计
总体审定	专业负责人	余海洋	余海洋	审 核	杜江涛	杜江涛	图号/电子文档:	8HX-S-862-QJ-01-014	日 期	2021.06