




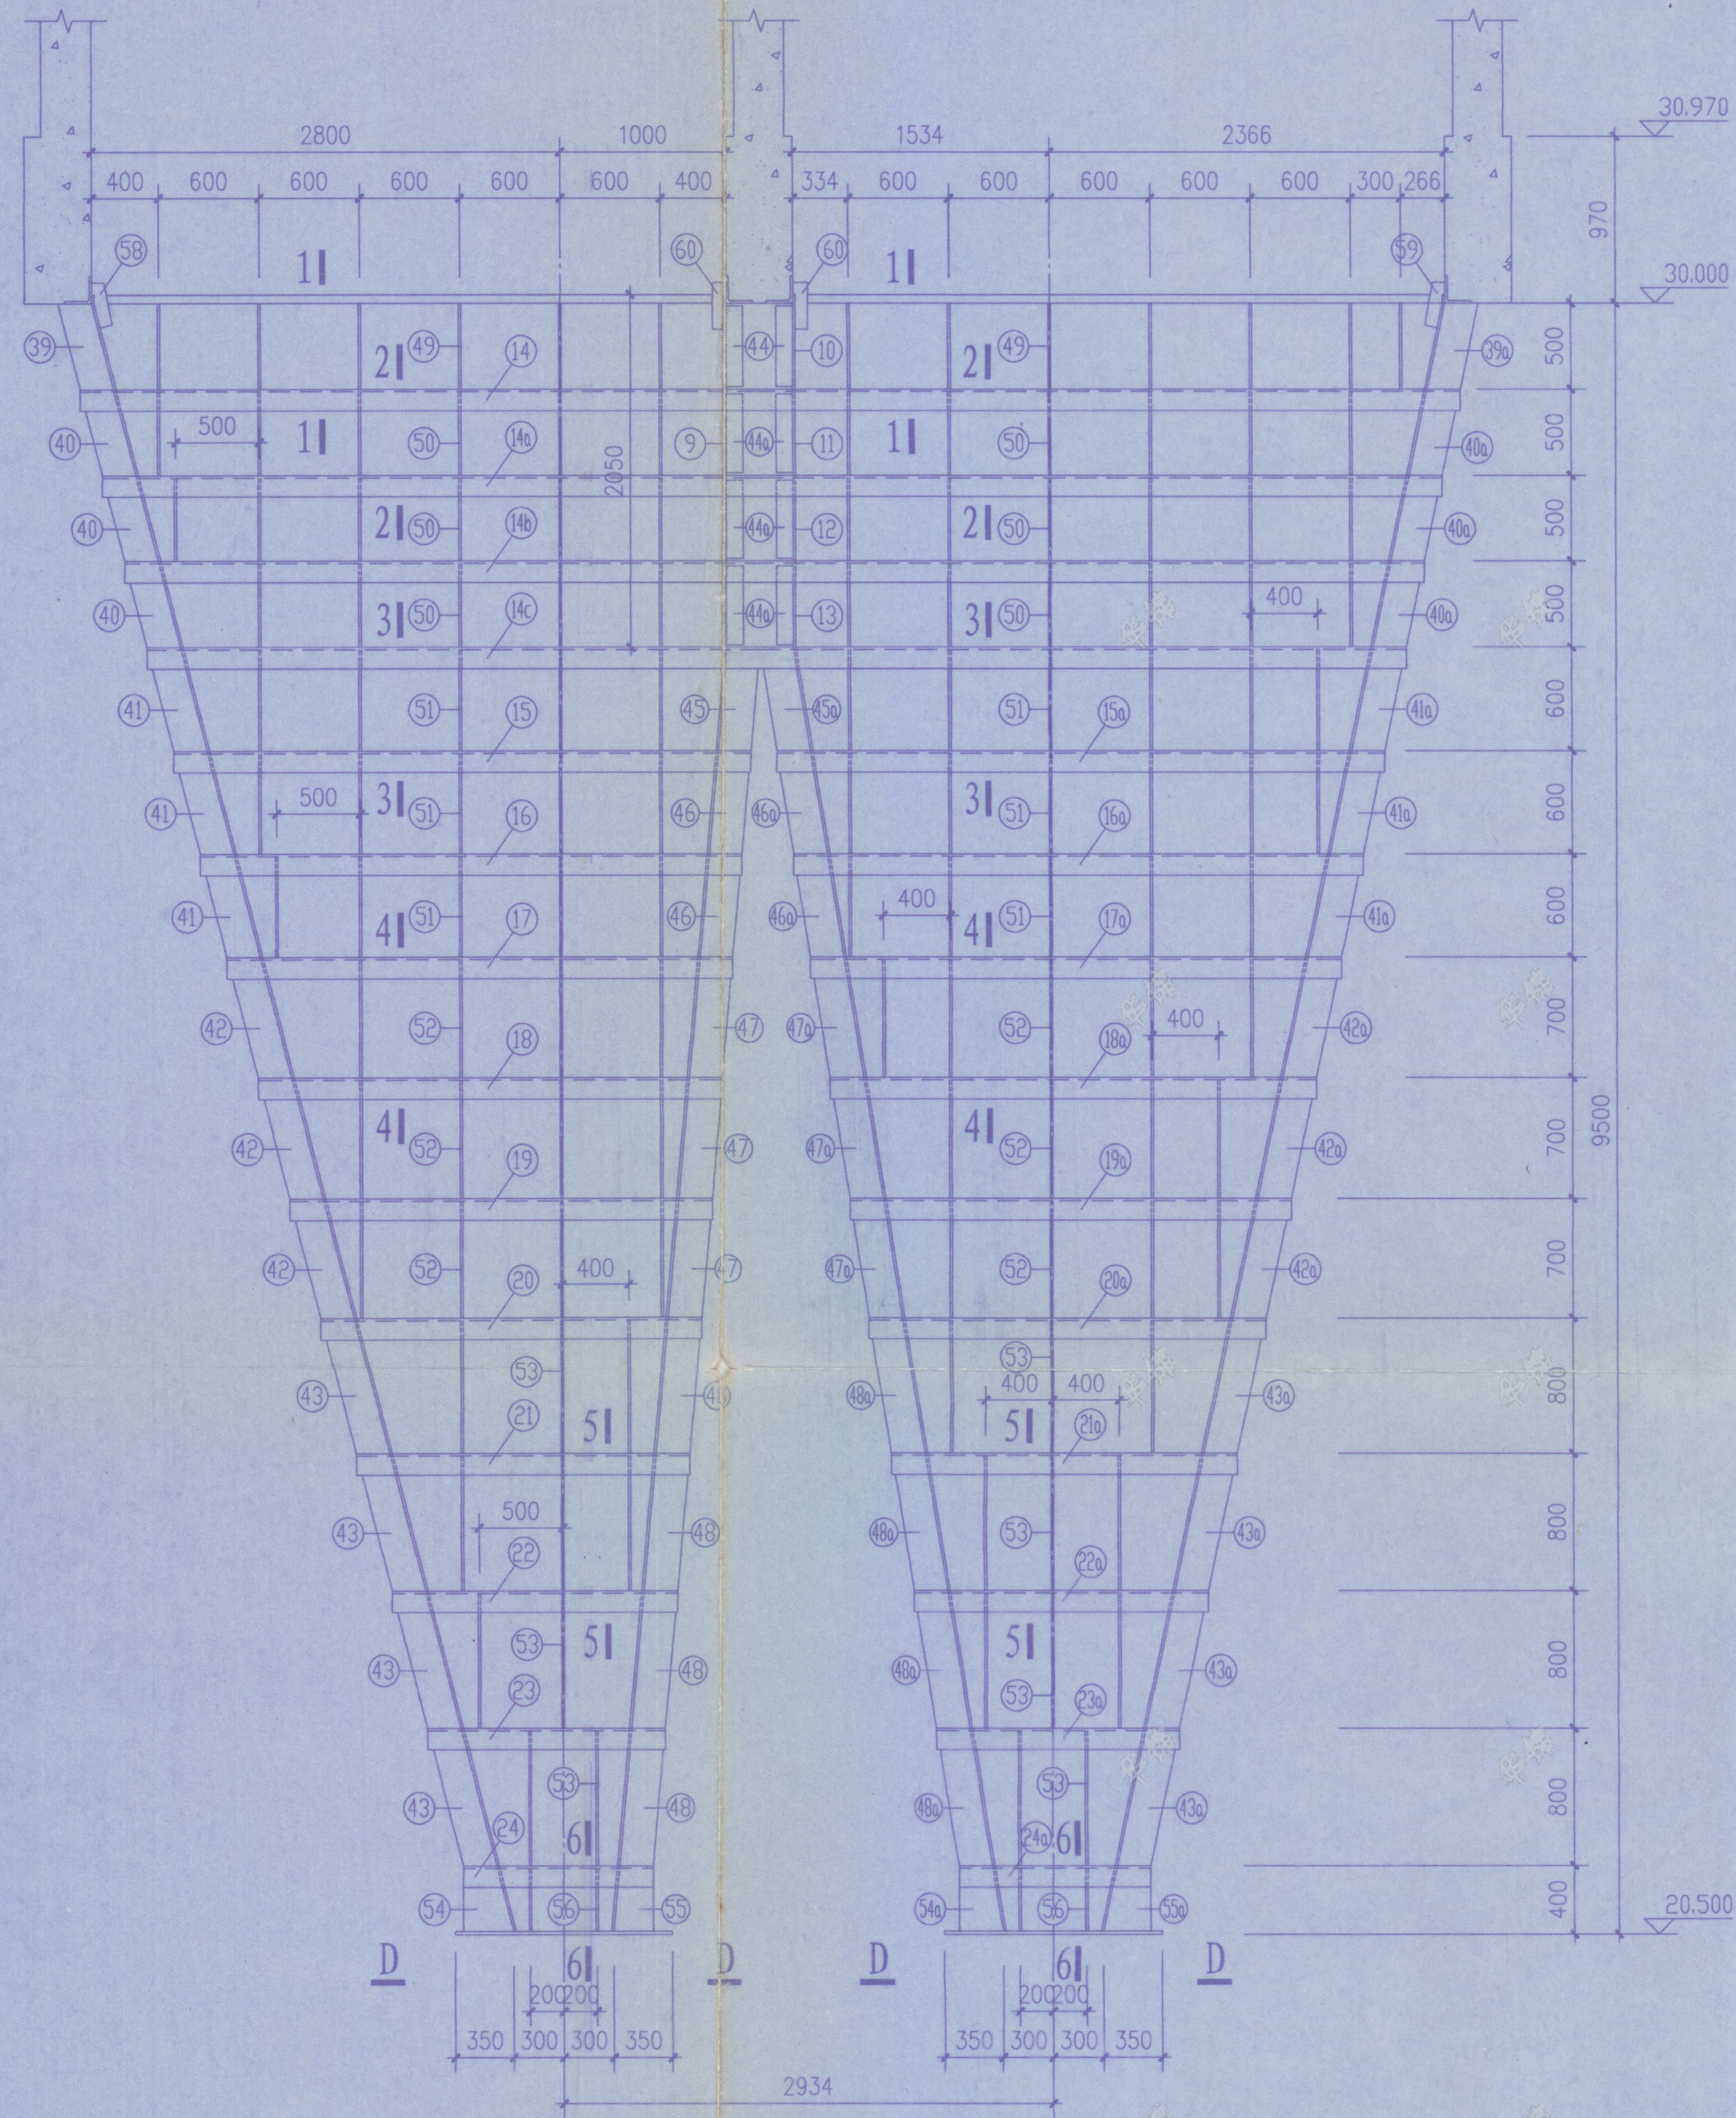

A-A

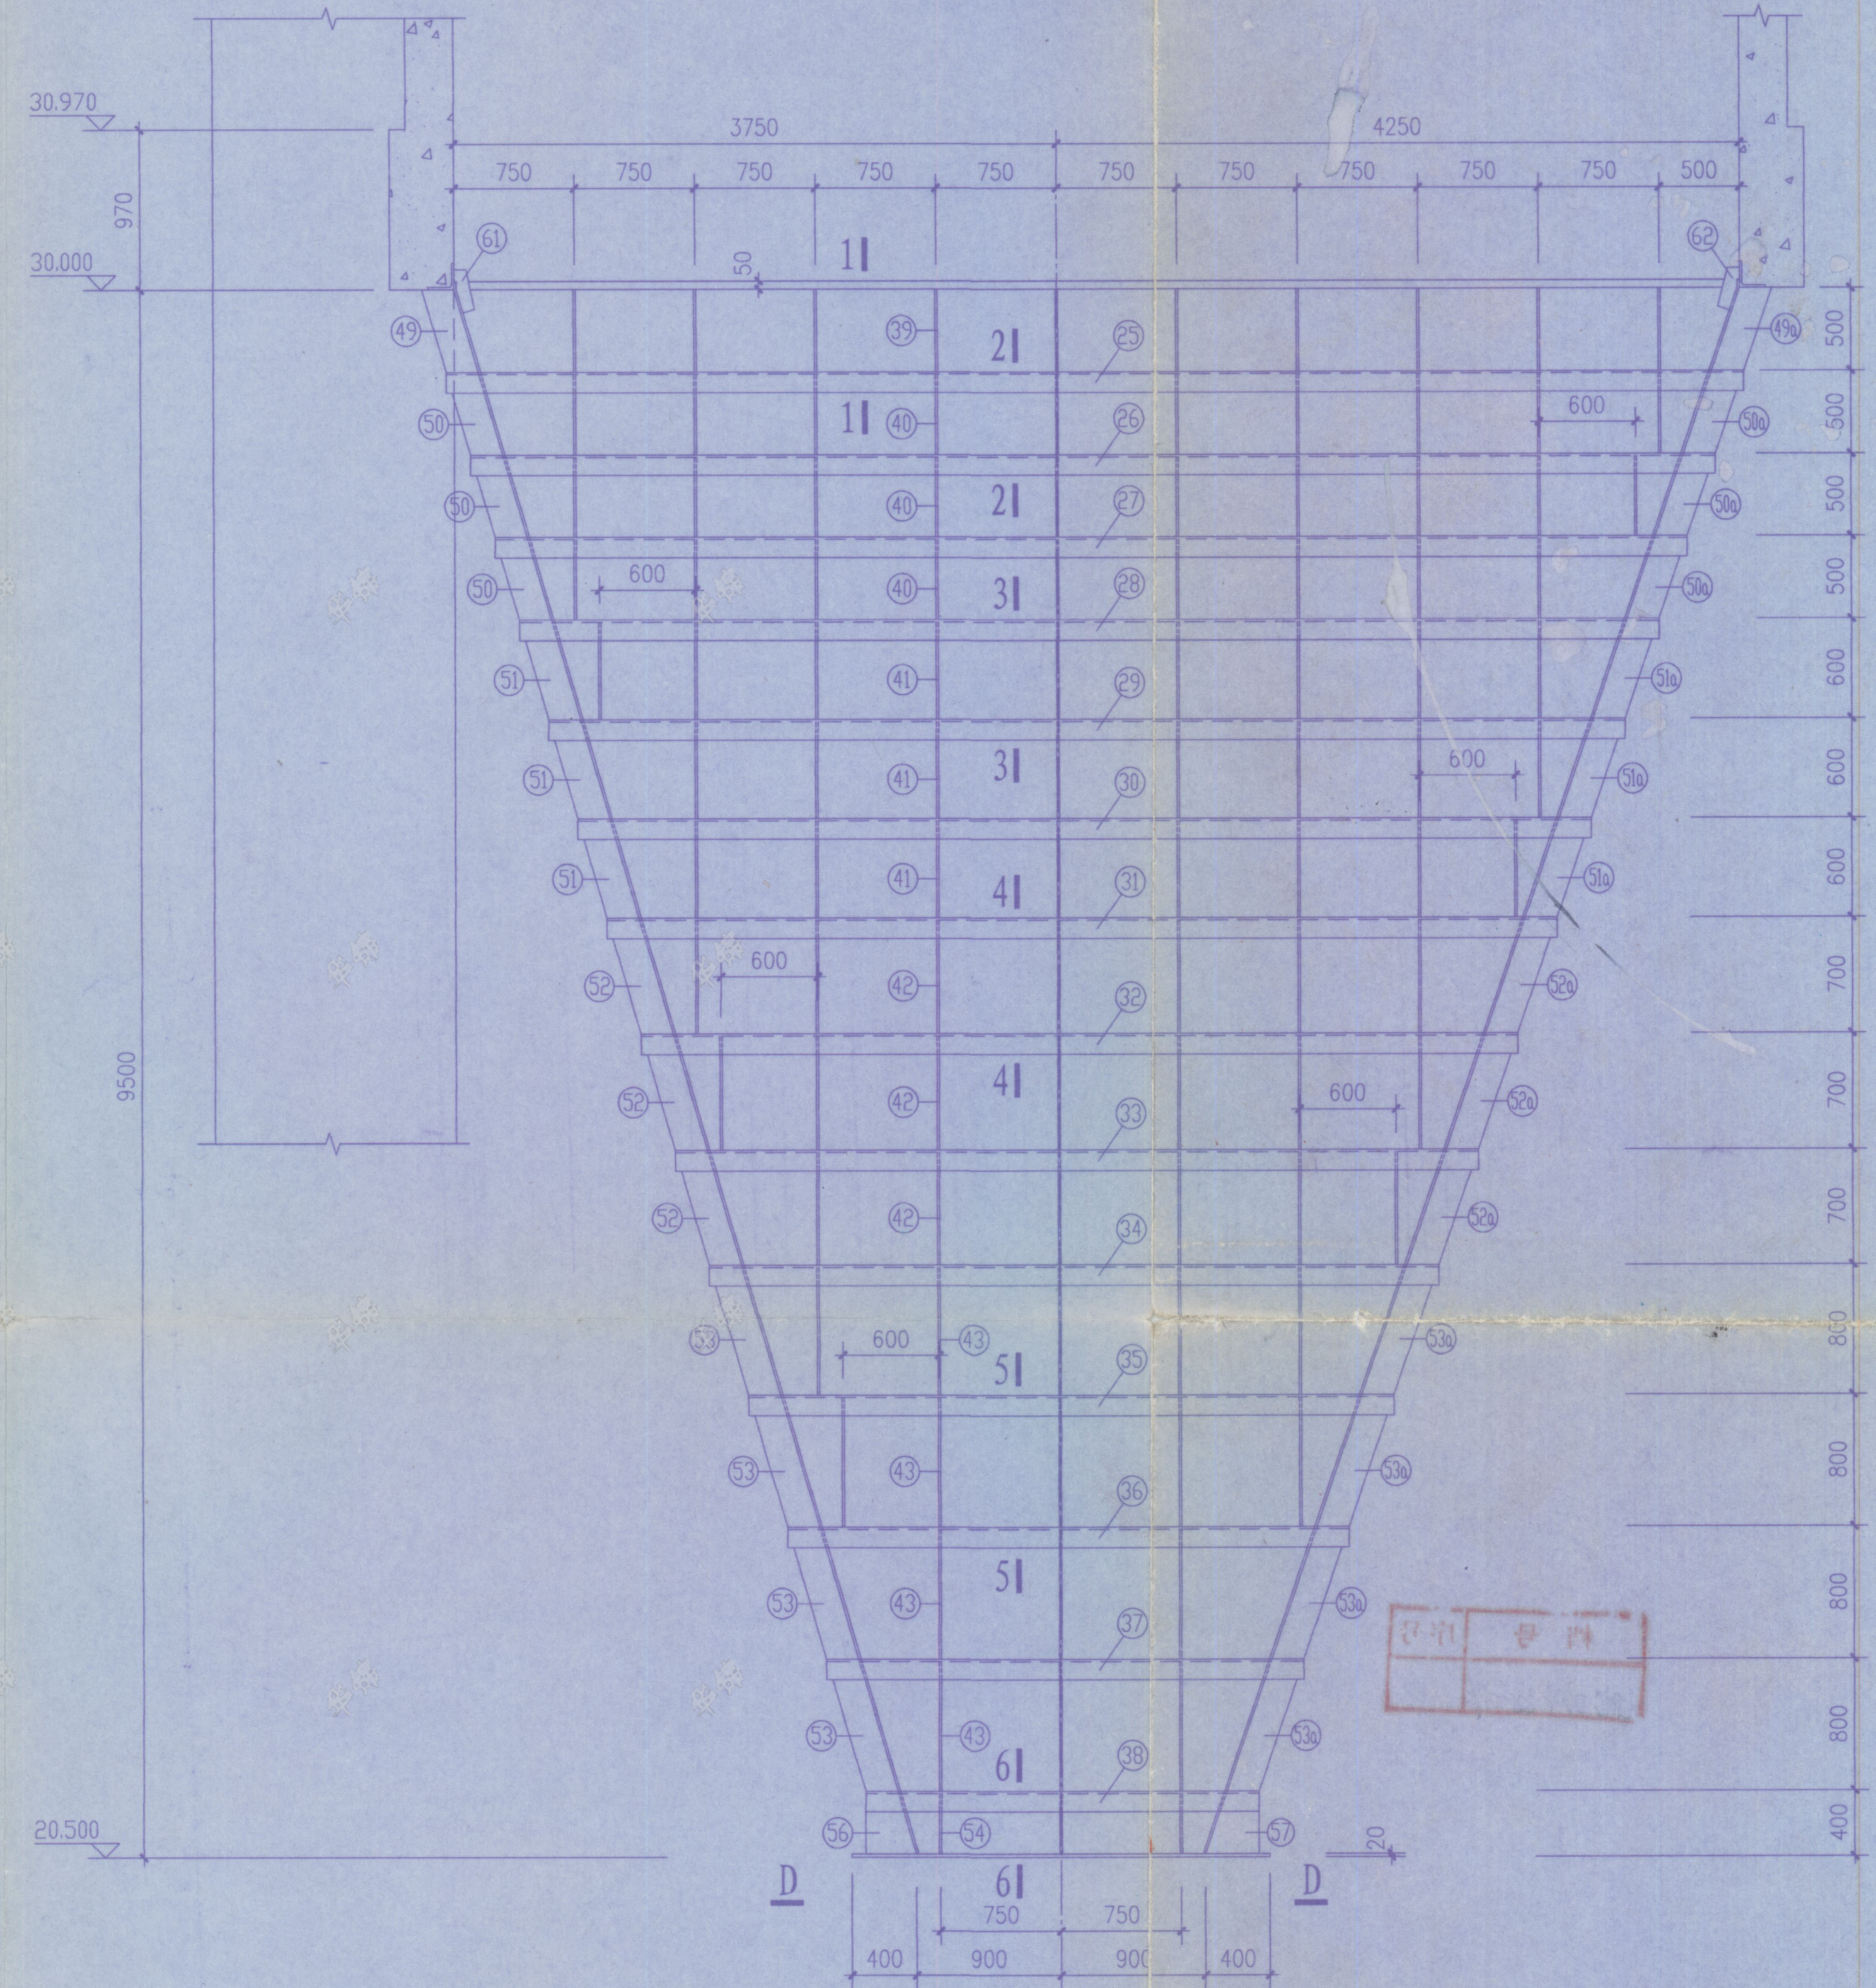

B-B

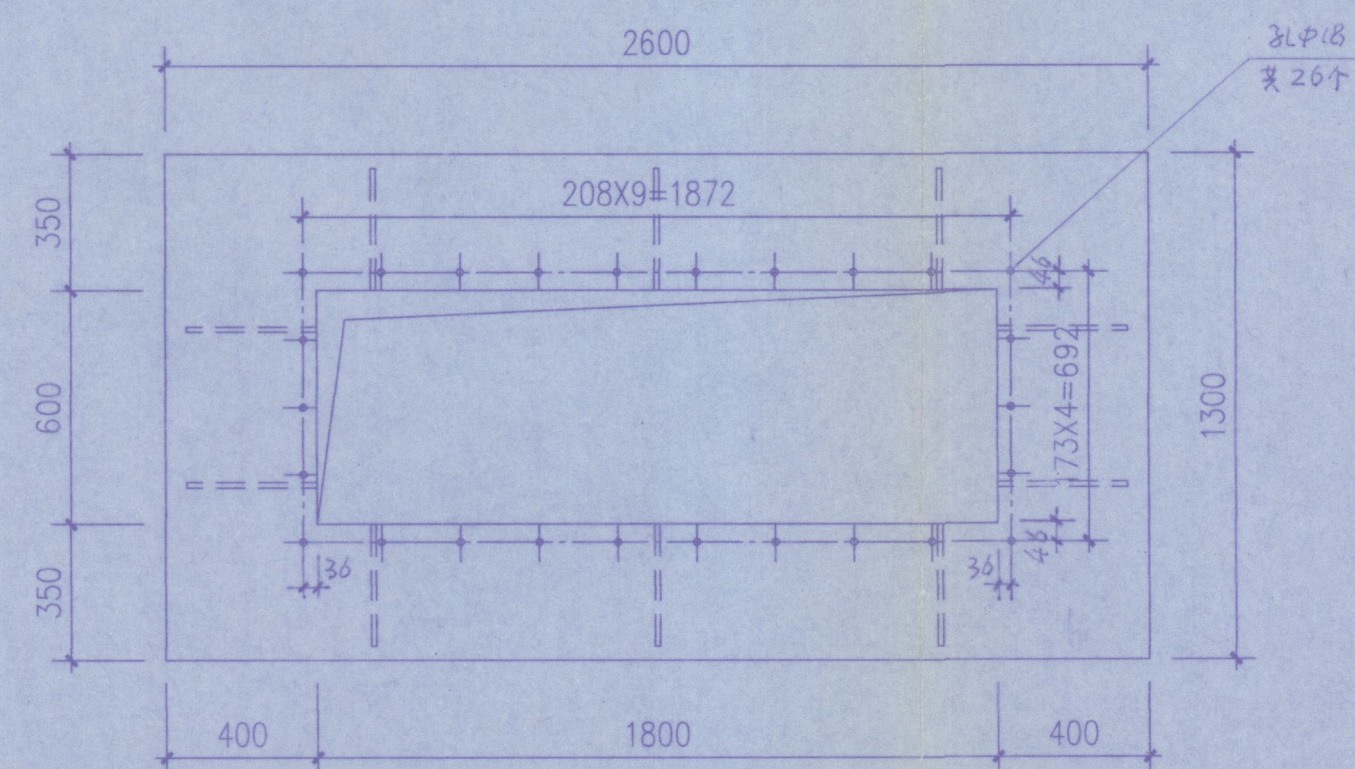

D-D

设计 审核

变更单 号

竣工图	
施工单位	迪尔集团有限公司
编制人	张明
审核人	陈时隆
技术负责人	何书强
编制日期	2009.6.17
监理单位	浙江华能工程监理有限公司
总监理工程师	陈时隆

中国联合工程公司
工程设计资质证书
证书编号: A133000033
浙江省建设厅监制

会	签	栏	制	描	图													

中国联合工程公司

辽宁华能化工集团乙腈改扩建工程配套设施项目 主厂房

燃料仓洋图二

工程设计证书编号

设计阶段

比 例

施工