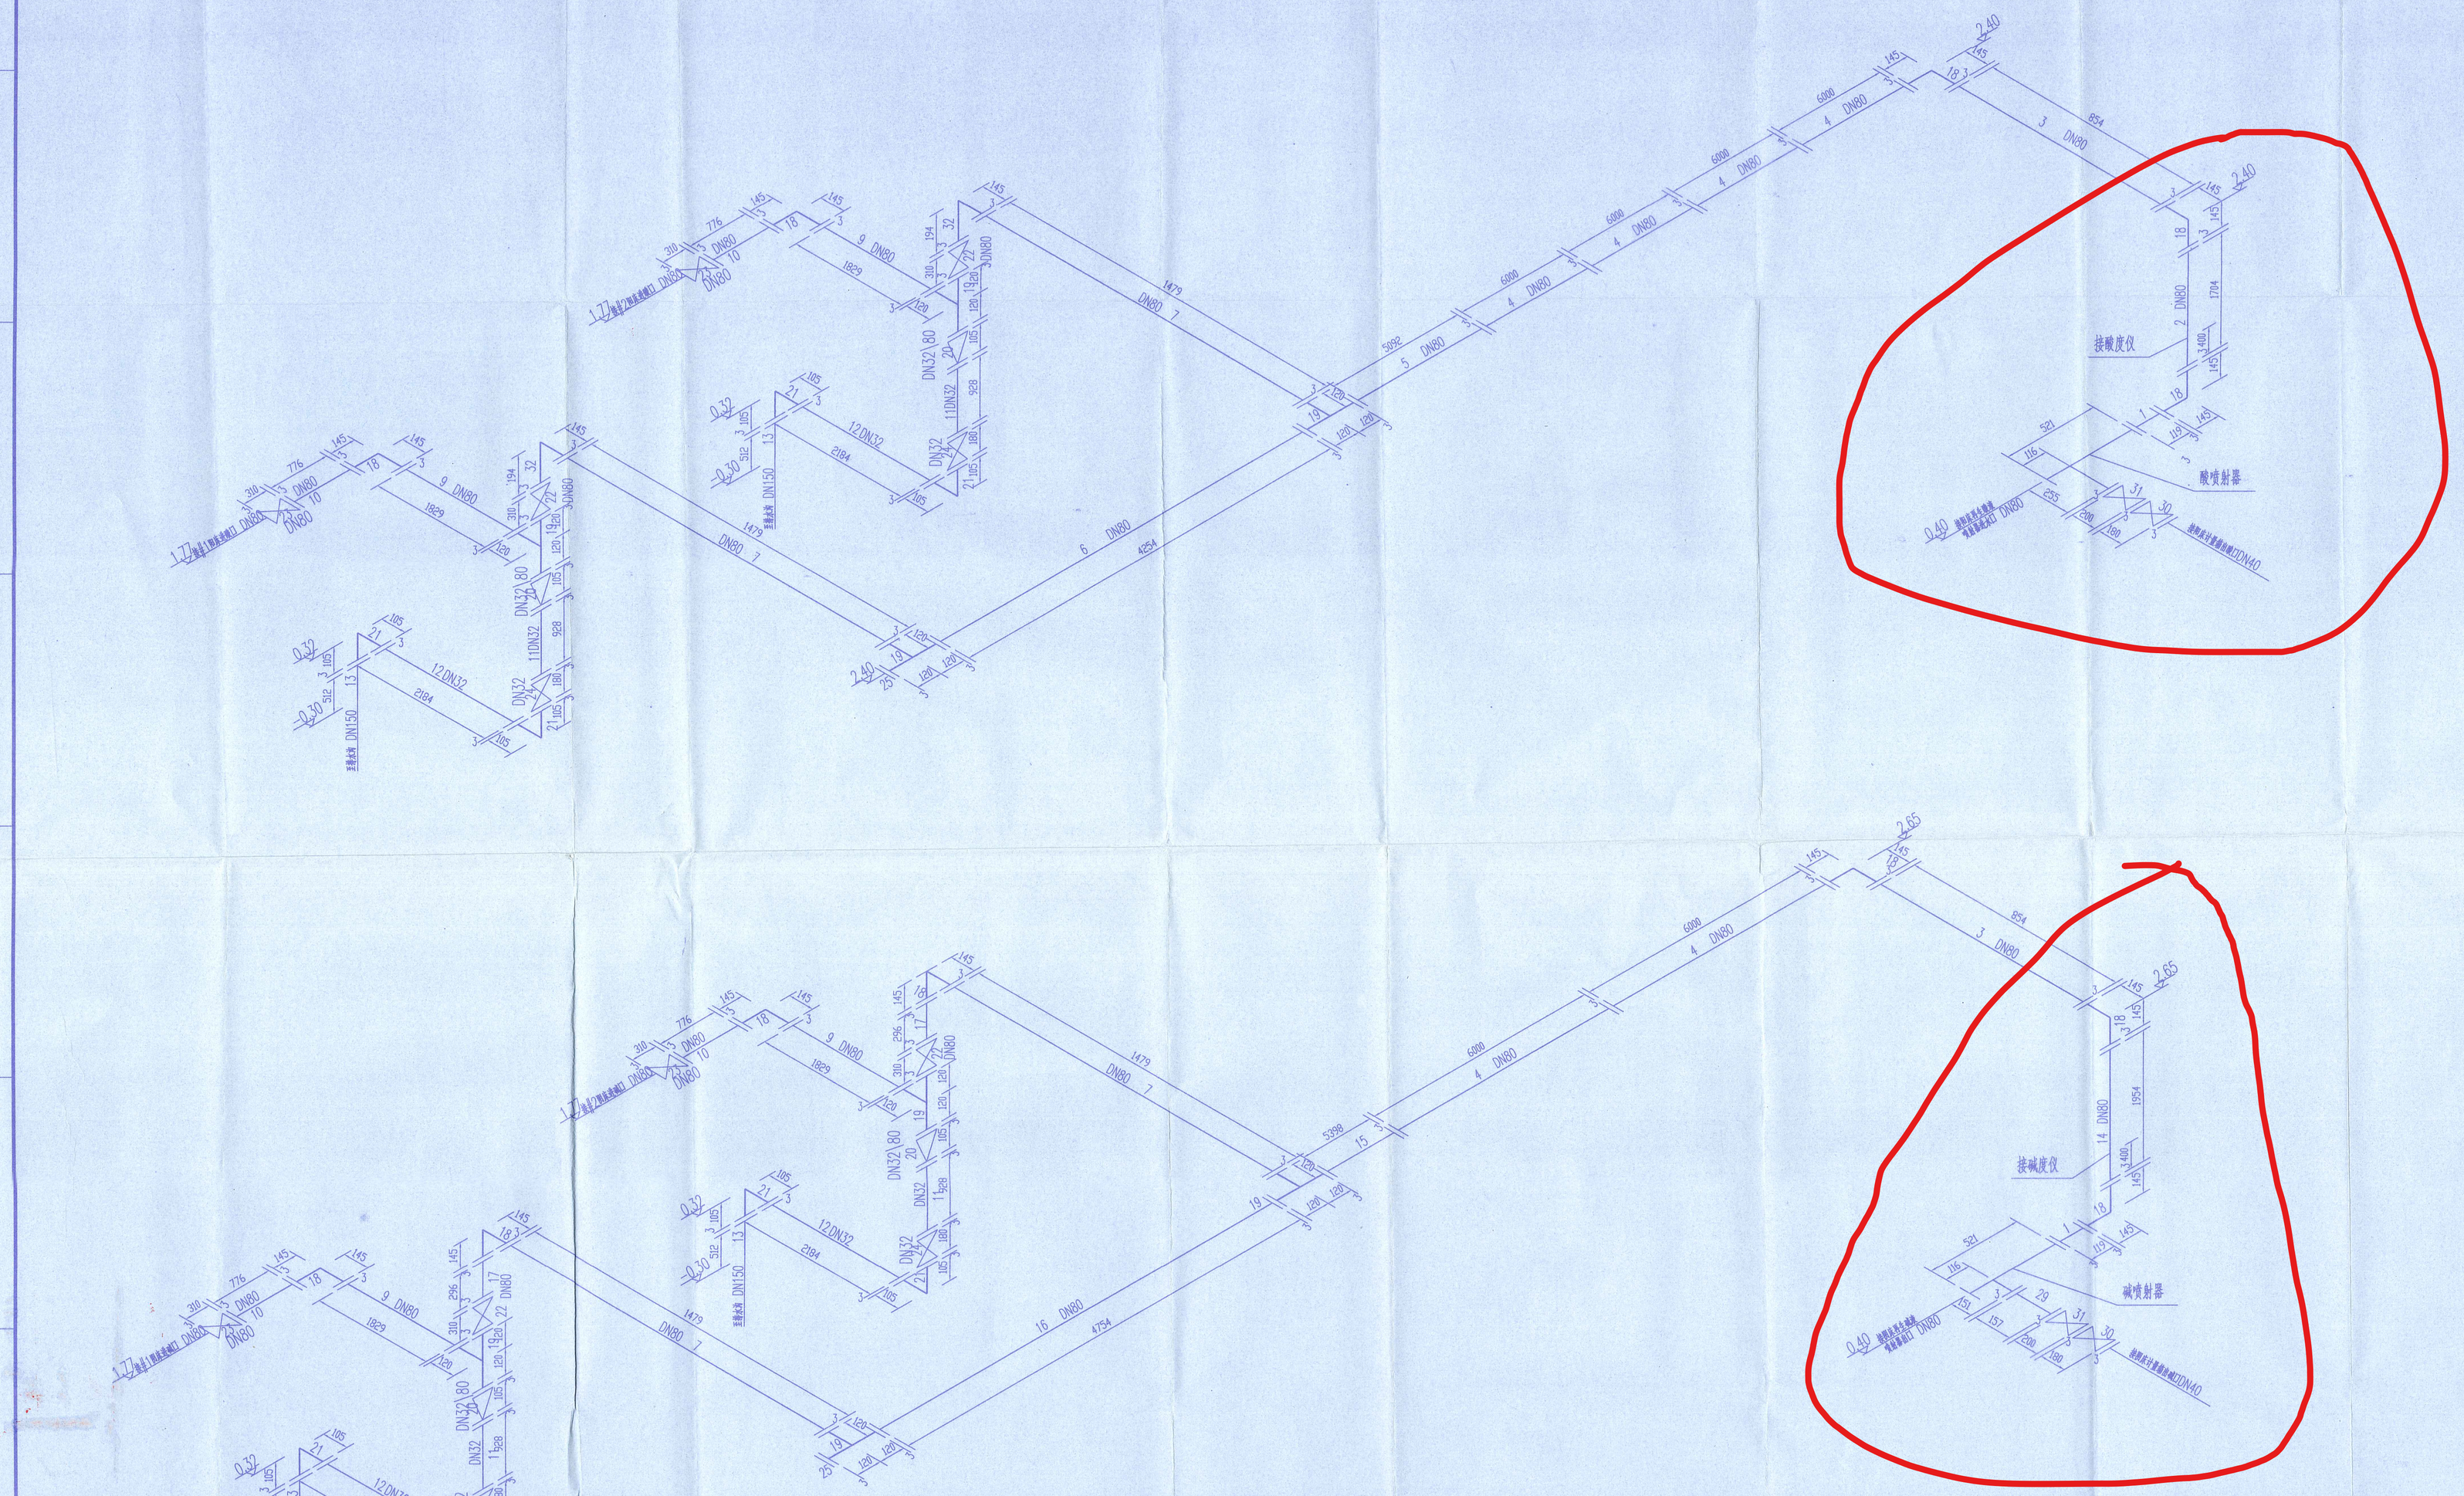

说明:1.手动蝶阀大于DN200(包括DN200)以上使用蝶阀专用法兰。
2.所有蝶阀安装时不装垫片。
3.图中所有的垫片螺栓数量仅供参考,具体规格数量以材料厂家计算数量为准。
4.衬胶材料:聚丙烯,衬胶厚度3mm。
5.按图制作一套。

序号	标准或图号	名称	规格	材料	单位	数量	备注
32		90°衬胶弯头	DN80 PN1.0 R1=145,R2=194	CSP	个	2	
31		气动衬胶隔膜阀	DN40 PN1.0		个	2	
30		手动衬胶隔膜阀	DN40 PN1.0		个	2	
29		衬胶管道	ø45x2.5 L=157	CSP	个	1	
28	HG20613-97	六角螺栓(全螺牙,镀锌)	M16X60	5.6级/5级	套	672	
27		垫片	RF32-1.0	橡胶垫圈	片	24	
26		垫片	RF80-1.0	橡胶垫圈	片	72	
25		衬胶管道接管	DN80 PN1.0	CSP	个	2	
24		气动衬胶隔膜阀	DN32 PN1.0		个	4	
23		气动衬胶隔膜阀	DN80 PN1.0		个	4	
22		气动衬胶隔膜阀	DN80 PN1.0		个	4	
21		90°衬胶弯头	DN32 PN1.0 R=105	CSP	个	8	
20		衬胶异径管	DN32\80 PN1.0 L=105	CSP	个	4	
19		衬胶三通	DN80\80 PN1.0 L1=L2=120,H=120	CSP	个	8	
18		90°衬胶弯头	DN80 PN1.0 R=145	CSP	个	12	
17		衬胶管道	ø89x3.5 L=296	CSP	个	2	
16		衬胶管道	ø89x3.5 L=4754	CSP	个	1	
15		衬胶管道	ø89x3.5 L=5398	CSP	个	1	
14		衬胶管道	ø89x3.5 L=1954	CSP	个	1	带DN25法兰盲法兰
13		衬胶管道	ø38x2.5 L=512	CSP	个	4	单端法兰
12		衬胶管道	ø38x2.5 L=2184	CSP	个	4	
11		衬胶管道	ø38x2.5 L=928	CSP	个	4	
10		衬胶管道	ø89x3.5 L=776	CSP	个	4	
9		衬胶管道	ø89x3.5 L=1829	CSP	个	4	
8							
7		衬胶管道	ø89x3.5 L=1479	CSP	个	[illegible]	
6		衬胶管道	ø89x3.5 L=4[illegible]	CSP	个	[illegible]	
5		衬胶管道	ø89x3.5 L=5[illegible]	CSP	个	[illegible]	
4		衬胶管道	ø89x3.5 L=6[illegible]	CSP	个	[illegible]	
3		衬胶管道	ø89x3.5 L=6[illegible]	CSP	个	[illegible]	
2		衬胶管道	ø89x3.5 L=[illegible]	CSP	个	[illegible]	带DN25法兰盲法兰
1		衬胶管道	ø89x3.5 L=119	CSP	个	2	

编制单位 中国化学工程第四建设有限公司
竣工图
编制人: 李保良 技术负责人 孙立辰 编制日期 2015.6.3
监理单位名称 北京华地工程项目管理有限公司 监理人 [illegible]

北京中电加美环保科技股份有限公司

华鹤煤化股份有限公司3052脱盐水 工程 施工图 阶段 版次

审核	李保良	北京中电加美环境工程技术有限责任公司
校核	金梅	华鹤煤业3052脱盐水项目
设计	刘科	

说明 比例 1:50 图号 CM12BCHG05S-H0102-07

07