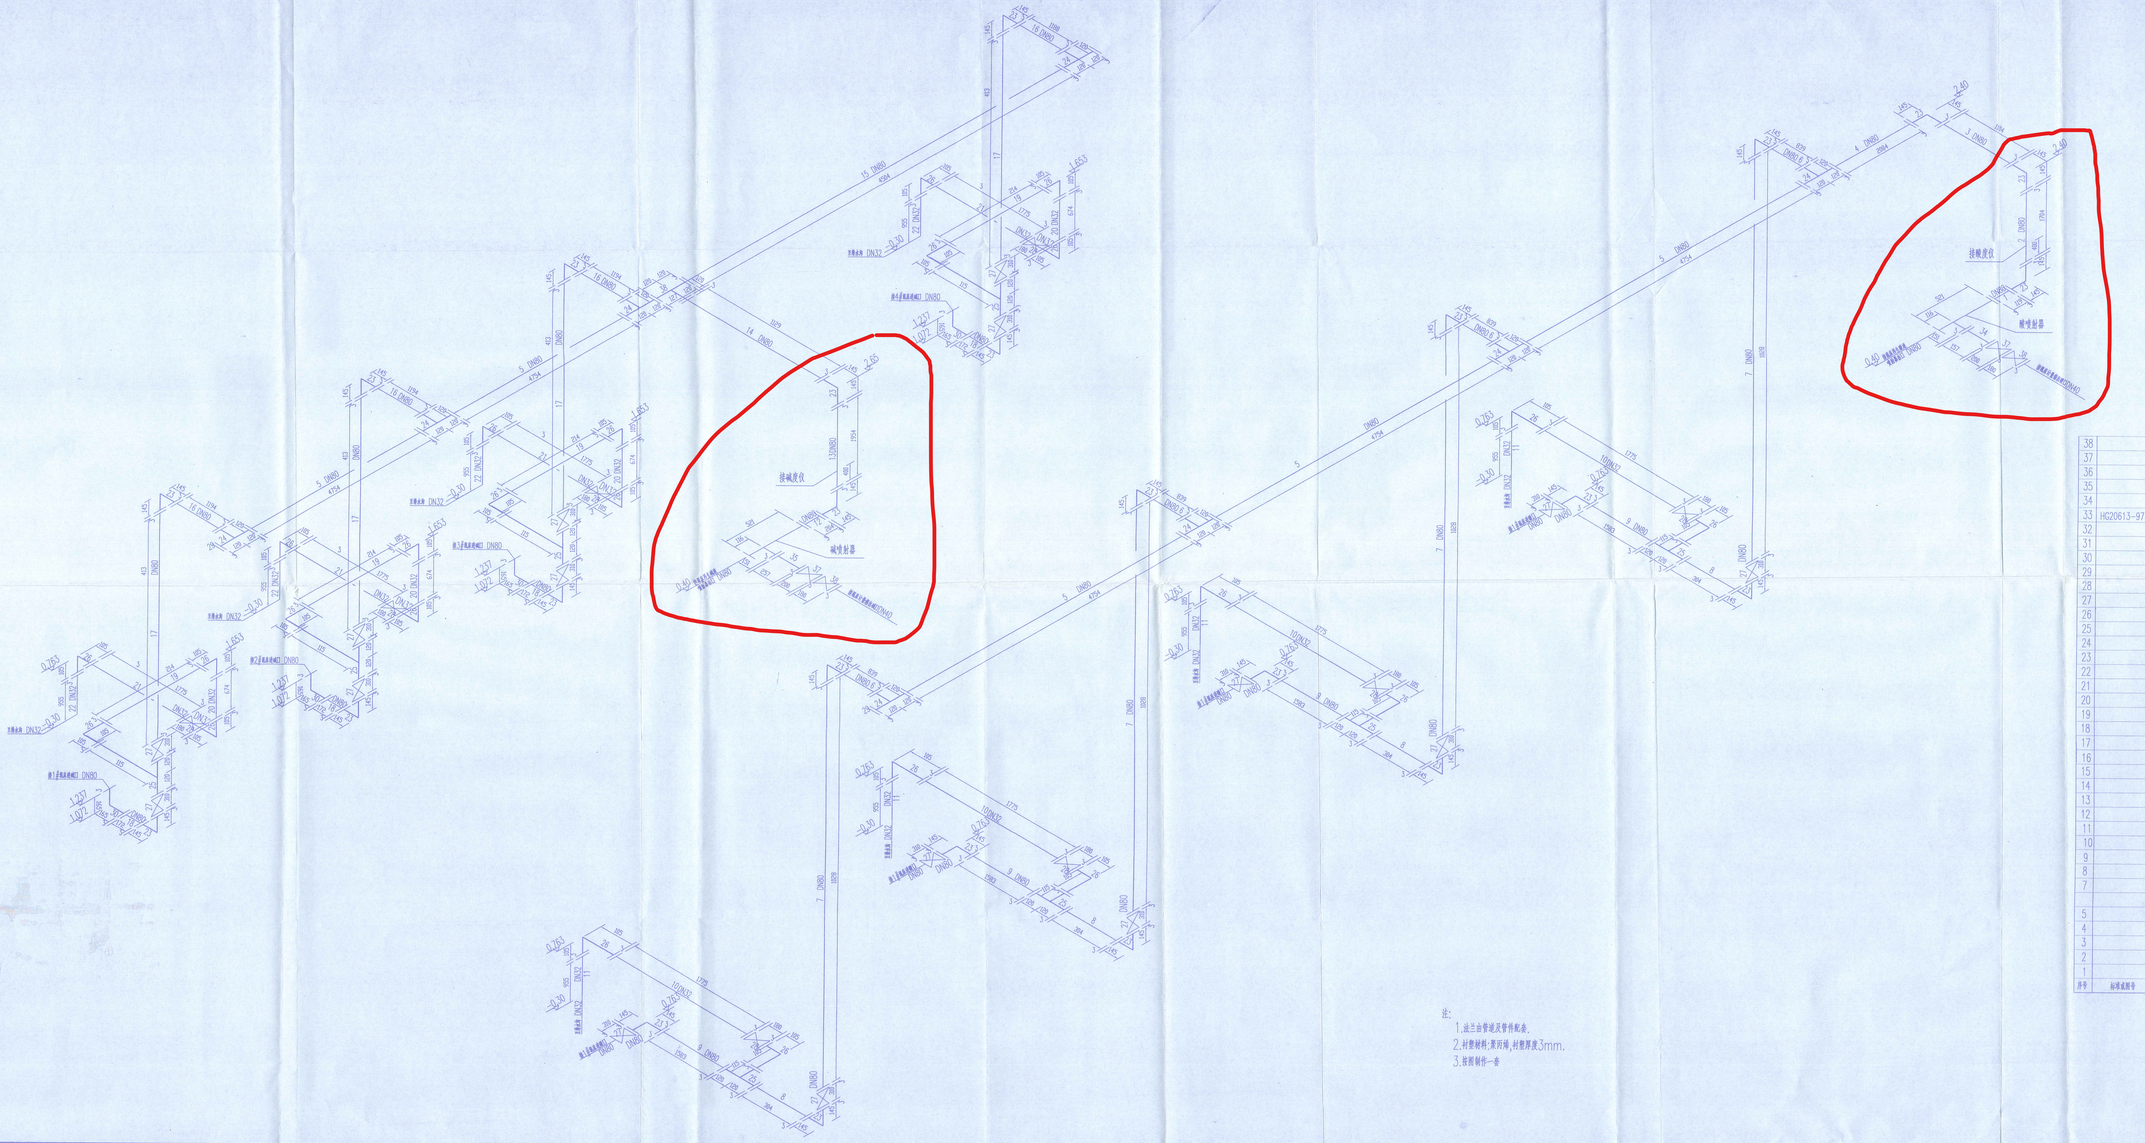

注:
1.法兰法管道泥管件配备.
2.衬塑材料:聚丙烯,衬塑厚度3mm.
3.按图制作一套

序号	标准或图号	名称	规格	材料	单位	数量	备注
38		布袋除尘器	DN80\80 L1=127 L2=120 H=120	CSP	个	1	
37		气动球型截断阀	DN40 PN1.0		个	2	
36		手动球型截断阀	DN40 PN1.0		个	2	
35		衬塑管道	ø45x2.5 L=257	CSP	个	1	
34		衬塑管道	ø45x2.5 L=157	CSP	个	1	
33	HG20613-97	六角螺栓(全螺纹,热镀)	M16X60	5.6级/5级	套	1144	
32		垫片	RF32-1.0	耐碱橡胶	片	56	
31		垫片	RF80-1.0	耐碱橡胶	片	115	
30		90°衬塑弯头	DN80 PN1.0 R=165	CSP	个	4	
29		衬塑修缮箱	DN80 PN1.0	CSP	个	3	
28		气动球型截断阀	DN32 PN1.0		个	8	
27		气动蝶型截断阀	DN80 PN1.0		个	16	
26		90°衬塑弯头	DN32 PN1.0 R=105	CSP	个	24	
25		衬塑三通	DN80\32 PN1.0 L1=L2=120 H=115	CSP	个	8	
24		衬塑三通	DN80\80 PN1.0 L1=L2=120 H=120	CSP	个	8	
23		90°衬塑弯头	DN80 PN1.0 R=145	CSP	个	25	
22		衬塑管道	ø38x2.5 L=955	CSP	个	4	单端法兰
21		衬塑管道	ø38x2.5 L=1775	CSP	个	4	
20		衬塑管道	ø38x2.5 L=674	CSP	个	4	
19		衬塑管道	ø38x2.5 L=214	CSP	个	4	
18		衬塑管道	ø89x3.5 L=172	CSP	个	4	
17		衬塑管道	ø89x3.5 L=413	CSP	个	4	
16		衬塑管道	ø89x3.5 L=1194	CSP	个	4	
15		衬塑管道	ø89x3.5 L=4504	CSP	个	1	
14		衬塑管道	ø89x3.5 L=1129	CSP	个	1	
13		衬塑管道	ø89x3.5 L=1954	CSP	个	1	带DN25端管法兰
12		衬塑管道	ø89x3.5 L=204	CSP	个	1	
11		衬塑管道	ø38x2.5 L=955	CSP	个	4	单端法兰
10		衬塑管道	ø38x2.5	CSP	个	4	
9		衬塑管道	ø89x3.5	CSP	个	4	
8		衬塑管道	ø89x3.5 L=304	CSP	个	4	
7		衬塑管道	ø89x3.5	CSP	个	4	
5		衬塑管道	ø89x3.5	CSP	个	1	
4		衬塑管道	ø89x3.5	CSP	个	1	
3		衬塑管道	ø89x3.5	CSP	个	1	
2		衬塑管道	ø89x3.5 L=1775	CSP	个	1	带DN25端管法兰
1		衬塑管道	ø89x3.5 L=119	CSP	个	1	

编制单位 中国化学工程第四建设有限公司

竣工图

编制人	技术负责人	编制日期
张运发	刘正东	2015.6.3

监理单位名称 北京工程项目管理有限公司 监理人 郑勇

北京中电加美环保科技股份有限公司

华鹤煤业股份有限公司3052脱盐水 工程 施工图 阶段 版次

批准	杨海宏	
审核	李存英	
校核	白梅	
设计	刘辉	

北京:通州区再生路,邮编:101118

华鹤煤业3052,脱盐水 管道轴测图

说明	比例	1:50	图号	CM12BCHG05S-H0102-06